



DT/TK/268/...../2015

Kalisz, 2015-10-05

„Oświetlenie Uliczne i Drogowe” spółka z o.o. z siedzibą w Kaliszu zaprasza do składania ofert na wykonanie zadania pn.: **Odtworzenie uszkodzonej latarni w m. Mikstat Rynek 6, stacja 22320** w zakresie zgodnym z zakresem prac stanowiącym integralną część zapytania.

Dodatkowe informacje odnośnie zakresu prac można uzyskać od p. Szymona Kubiaka tel. 62 598 52 82 lub 696 110 490.

Zleceniobiorca zobowiązany będzie do:

- a) zakupienia wszystkich materiałów niezbędnych do wykonania zadania,
- b) skoordynowania prac z konserwatorem sieci oświetleniowej,
- c) uzyskania niezbędnych zgód i uzgodnień z zarządcą drogi, lub terenu na którym znajdują się urządzenia oświetleniowe oraz właścicielami infrastruktury znajdującej się w bezpośrednim sąsiedztwie urządzeń oświetleniowych, w tym uzyskanie przygotowanie miejsca pracy przez Energa-Operator SA w przypadku robót na napowietrznej linii wspólnej lub podwieszanej,
- d) poinformowania pisemnie inwestora o planowanej dacie rozpoczęcia robót z co najmniej 5 dniowym wyprzedzeniem,
- e) zagospodarowania odpadów pochodzących z demontażu zgodnie z przepisami Ustawy z dn. 27.04.2001r. o odpadach (Dz. U. Nr 62 poz.628 z późniejszymi zmianami) własnym kosztem i staraniem, o ile takie wystąpią,
- f) demontażu, przechowywania i ponownego montażu znaków drogowych oraz wszelkiego rodzaju tablic reklamowych i informacyjnych (jeżeli w zakresie zadania jest demontaż, lub wymiana słupów),
- g) zgłoszenia pisemnie Zleceniodawcy (na druku dostępnym na stronie internetowej Spółki, www.oswietlenie.kalisz.pl w zakładce „zapytania ofertowe / dokumenty do pobrania”), wraz z dokumentacją powykonawczą (określoną w zakresie prac), swojej gotowości do końcowego odbioru wykonanych robót,
- h) przedłożenia Zleceniodawcy faktury w terminie 7 dni od daty pozytywnego odbioru wykonanych robót.

Zleceniodawca:

- a) udzieli Zleceniobiorcy upoważnienia do wystąpienia w jego imieniu do ENERGA-OPERATOR SA w zakresie jednorazowego przygotowania oraz likwidacji miejsca pracy w celu wykonania zakresu robót objętych niniejszym zapytaniem (w przypadku robót na napowietrznej linii wspólnej lub podwieszanej),
- b) dokona odbioru robót w terminie 21 dni od daty otrzymania od Wykonawcy pisemnego zgłoszenia o gotowości do końcowego odbioru wykonanych robót, o czym poinformuje pocztą elektroniczną na wskazany przez Zleceniobiorcę adres,
- c) zastrzeżę sobie prawo do wskazania materiałów z demontażu, które Zleceniobiorca zobowiązany jest zwrócić Zleceniodawcy do jego siedziby,
- d) ureguluje należność za wykonane zadanie przelewem w terminie 25 dni od daty wpływu do siedziby Spółki prawidłowo wystawionej faktury VAT.

Oferty należy składać na druku formularza ofertowego dostępnym na stronie internetowej www.oswietlenie.kalisz.pl w zakładce „zapytania ofertowe / dokumenty do pobrania”, na adres: „Oświetlenie Uliczne i Drogowe” sp. z o. o., ul. Wrocławska 71A, 62-800 Kalisz lub złożyć osobiście w siedzibie Spółki w dni robocze w godz. 7:00-15:00.

Oferta winna zostać złożona w zamkniętej kopercie opatrzonej dokładnymi danymi oferenta oraz nazwą zadania: „**OFERTA – odtworzenie uszkodzonej latarni w m. Mikstat Rynek 6, stacja 22320** – zgodnie z zapytaniem ofertowym DT/TK/268/...../2015” w terminie do dnia 12.10.2015r. (decyduje data wpływu oferty do Spółki).

DYREKTOR
ds. Technicznych
Jakub Krzywicki

Prezes Zarządu: Maciej Wilczak



Sąd Rejonowy w Poznaniu KRS 0000081004

REGON: 250680024

Kapitał zakładowy : 50 938 000 zł

NIP : 618-16-07-268

Konta bankowe

Deutsche Bank PBC S.A. 22 1910 1064 0004 8956 4121 0001

Bank Pekao S.A. IO/Kalisz 74 1240 2946 1111 0000 2873 3740

**Przebudowa oświetlenia -odtworzenie uszkodzonej latarni w m. Mikstat Rynek 6
przy stacja 22320 na terenie Gminy Mikstat.**

1. Zakres rzeczowy:

- 1.1. Montaż słupa SM-2W prod. Rosa na istn. fundamencie (1szt.)
- 1.2. Montaż istn. wysięgnika WTM-20/1 (1 szt)
- 1.2. Montaż istn.oprawy OW S-150W klosz szyszka biała $\phi 400$ + źródło Master CityWhite CDO-TT 150W (1 kpl.)

2. Opis techniczny

Na istniejącej wydzielonej linii kablowej oświetlenia ulicznego należy dokonać odtworzenia istn. słupa latarni zgodnie z zakresem rzeczowym. W latarni do zasilania opraw zastosować przewód **YDY 750V 2x2,5mm²**. W razie potrzeby przewidzieć zmufowanie kabla jeśli okaże się on za krótki do tabliczki słupowej (IZK). Kable w słupie łączyć za pomocą izolowanych złączy kablowych **IZK (komplet)**. Oprawy zabezpieczyć wkładką **DO1 6A**. W odtwarzanej latarni należy wykonać połączenia ochronne od słupa do złącz żyły ochronno-neutralnej PEN kabli zasilających. Połączenia te wykonać przewodem aluminiowym lub miedzianym o przekroju min. 10 mm² Cu lub 16mm² Al. Załączone schematy stanowią integralną część zadania.


KOORDYNATOR
zs. eksploatacji oświetlenia

Szymon Kubiak

Inwentaryzacja kabla energetycznego

Województwo: wielkopolskie
Gmina: Mikstat
Mikstat
Mikstat
Nr sekcji: 20-08 (20-a-2)
Skala: 1:500
Nr zam.: 176/2007
Ostrzeszów: lipiec 2007r.

Opis budowlany – kabel energetyczny –
wybudowany zgodnie z dokumentacją projektową.
Nr ZUDP 79/2003 z dnia 11.07.2003r.

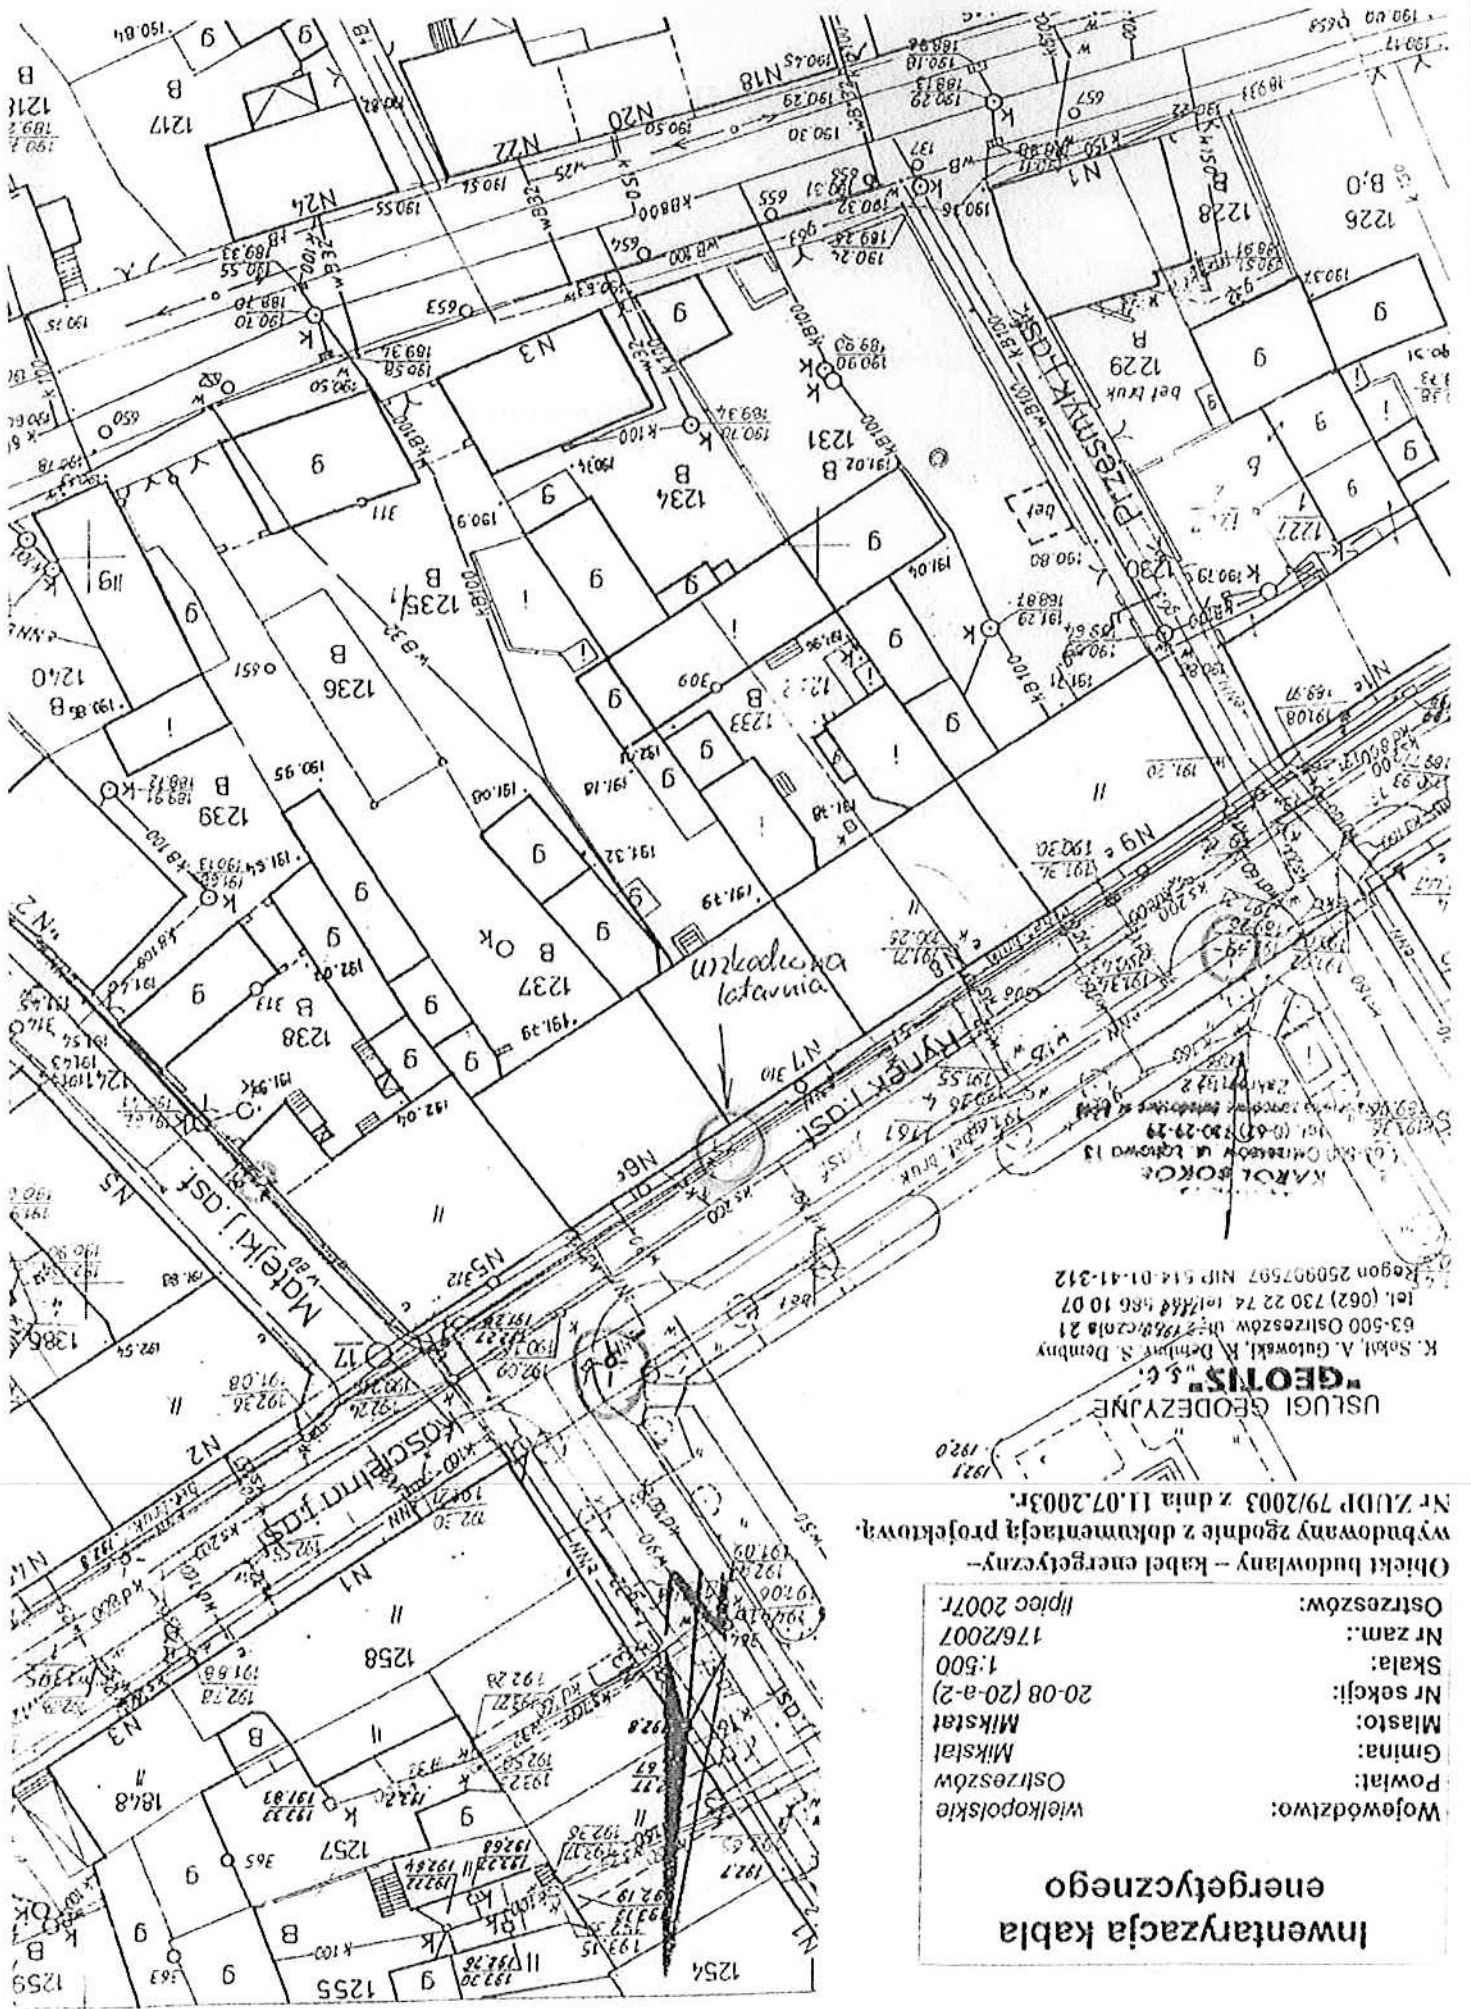

USŁUGI GEODEZYJNE
"GEOTIS" s.c.
K. Soból, A. Gutowski, R. Dembny & Dembny
tel. (062) 730 22 74 lub 486 10 07
Regon 250907597 NIP 514 01-41-312