

Zapytanie ofertowe

(roboty budowlane)

na wykonanie zadania pn.: **Przebudowa oświetlenia drogowego – montaż i wymiana opraw w m. Siedliska st. 60263, Leśnictwo st. 60265, Głuchów st. 60313, Młodzianów st. 60358, Młodzianów st. 60359, Głuchów st. 60567, Głuchów st. 60896, Gmina Kawęczyn**, w zakresie zgodnym z załącznikiem stanowiącym integralną część zapytania.

UWAGA: termin realizacji zadania do dnia 30.11.2023 r.

Dodatkowe informacje odnośnie zakresu prac można uzyskać od p. Sławomira Mielcarka, tel. 062 598 52 81 lub 604 415 521

Zleceniobiorca zobowiązany będzie do:

- przestrzegania Wytycznych dla wykonawców przy wykonywaniu robót budowlanych na sieciach wspólnych na zlecenie Oświetlenie Uliczne i Drogowe sp. z o.o. zamieszczonych na www.ouid.pl/pliki-do-pobrania.html,
- przestrzegania Wytycznych dla wykonawców przy wykonywaniu robót budowlanych na sieciach wydzielonych na zlecenie Oświetlenie Uliczne i Drogowe sp. z o.o. zamieszczonych na www.ouid.pl/pliki-do-pobrania.html,
- przestrzegania Wytycznych dla wykonawców w zakresie zasad odbioru robót budowlanych wykonywanych na zlecenie Oświetlenie Uliczne i Drogowe sp. z o.o. zamieszczonych na www.ouid.pl/pliki-do-pobrania.html,
- zakupienia wszystkich materiałów niezbędnych do wykonania zadania,
- uzyskania niezbędnych zgód i uzgodnień z zarządcą drogi, lub terenu na którym znajdują się urządzenia oświetleniowe oraz właścicielami infrastruktury znajdującej się w bezpośrednim sąsiedztwie urządzeń oświetleniowych,
- demontażu, przechowywania i ponownego montażu znaków drogowych oraz wszelkiego rodzaju tablic reklamowych i informacyjnych (jeżeli w zakresie zadania jest demontaż, lub wymiana słupów),
- przedłożenia Zleceniodawcy faktury w terminie 7 dni od daty pozytywnego odbioru wykonanych robót.

Zleceniodawca:

- udzieli Zleceniobiorcy upoważnienia do wystąpienia w jego imieniu do Energa-Operator SA w zakresie jednorazowego przygotowania oraz likwidacji miejsca pracy w celu wykonania zakresu robót objętych niniejszym zapytaniem (w przypadku robót na napowietrznej linii wspólnej lub podwieszanej),
- dokona odbioru robót zgodnie z Wytycznymi dla wykonawców w zakresie zasad odbioru robót budowlanych wykonywanych na zlecenie Oświetlenie Uliczne i Drogowe sp. z o.o. zamieszczonych na www.ouid.pl/pliki-do-pobrania.html,
- ureguluje należność za wykonane zadanie przelewem w terminie 25 dni od daty wpływu do siedziby Spółki prawidłowo wystawionej faktury VAT.

Oferty należy składać na druku formularza pn. „**Formularz ofertowy – roboty budowlane**” dostępnym na stronie internetowej www.ouid.pl w zakładce „DO POBRANIA”, na adres: Oświetlenie Uliczne i Drogowe sp. z o. o., ul. Wrocławska 71A, 62-800 Kalisz lub złożyć osobiście w siedzibie Spółki w dni robocze w godz. 8:00-14:00.

Oferty należy składać do dnia 11.08.2023r. (decyduje data wpływu oferty do Spółki)

Oferta winna zostać złożona w zamkniętej kopercie opatrzonej dokładnymi danymi oferenta oraz nazwą zadania:

„**OFERTA – dot. m. m. Siedliska, Leśnictwo, Głuchów, Młodzianów, 60263, 60265, 60313, 60358, 60359, 60567, 60896, gm. Kawęczyn, zapytanie nr WT/T1/GW/1961/2023**”

UWAGA: OFERTY MOGĄ BYĆ SKŁADANE WYŁĄCZNIE DROGĄ POCZTOWĄ LUB W SKRZYŃCE PODAWCZEJ PRZY WEJŚCIU DO SPÓŁKI.

Informacja o wyborze najkorzystniejszej oferty zostanie zamieszczona na stronie www.ouid.pl.

Podpisanie umowy nastąpi w siedzibie zamawiającego, w terminie 14 dni od dnia powiadomienia o wyborze najkorzystniejszej oferty.

Wzór umowy znajduje się na stronie www.ouid.pl/pliki-do-pobrania.html

W przypadku nie zawarcia umowy z winy Oferenta w ww. terminie, Spółka ma prawo do wyboru kolejnej najkorzystniejszej oferty.

WAŻNE:

Do oferty należy dołączyć wykaz osób, które będą wykonywały ww. prace wg załącznika nr 1 do formularza ofertowego. Jeśli osoby te nie były wcześniej zgłoszone do Spółki należy do oferty dołączyć kopie potwierdzone za zgodność z oryginałem:

- zaświadczeń o ukończeniu kursu pracy pod napięciem w urządzeniach i liniach o napięciu do 1kV,
- świadectw kwalifikacyjnych,
- orzeczeń lekarskich o braku przeciwwskazań zdrowotnych do wykonywania pracy na określonym stanowisku.

Prezes Zarządu: Maciej Witczak, Członek Zarządu: Dorota Kisiela-Augustyniak

Sąd Rejonowy w Poznaniu KRS 0000081004, REGON: 250680024, Kapitał zakładowy: 128.244.000 zł, NIP: 618-16-07-268

Konta bankowe: Santander Bank Polska SA z siedzibą w Warszawie 22 1910 1064 0004 8956 4121 0001

Alior Bank SA z siedzibą w Warszawie 17 2490 0005 0000 4530 6002 0466

OŚWIETLENIE

ULICZNE I DROGOWE SP. Z O.O.

ul. Wrocławska 71A, 62-800 Kalisz

Tel. 62 598 52 70

E-mail: poczta@ouid.pl

DYREKTOR
ds. Technicznych
Jakub Krzyżda
Jakub Krzyżda

www.oswietlenie.kalisz.pl

I. Wymiana opraw oświetleniowych na terenie gm. Kawęczyn.

UWAGA OPRAWY NALEŻY BEZWZGLĘDNI MONTOWAĆ NAD PRZEWODAMI ENERGA OPERATOR !!!

WSZELKI PRACE PROWADZONE W TECHNOLOGII PPN NALEŻY BEZWZGLĘDNI ZGŁASZAĆ DO REJONU ENERGETYCZNEGO W TURKU !!!

Zakres rzeczowy:

1. 60263 rys. nr 1 m. Siedliska linia napowietrzna wspólna.
 - Istniejące oprawy, wysięgnik i osprzęt zdemontować z słupów 1/1, 1/3, 1/6, 1/8, 1/18, 2/1/1, 2/2, 2/6.
 - Montaż nowych wysięgników stalowych, ocynkowanych o wysięgu 2,5 m na słupach 1/1, 1/3, 1/6, 1/8, 1/18, 2/1/1, 2/2, 2/6.
 - Montaż nowych opraw oświetleniowych typu BGP281 LED64-4s/740 DN10 42 W wyposażonej w system zdalnego nadzoru CityTouch z abonamentem na 10 lat wraz z nowymi zabezpieczeniami, zaciskami i przewodami zasilającymi oprawę 8 kpl.
2. 60265 rys. nr. 2 m. Leśnictwo linia napowietrzna wspólna.
 - Istniejące oprawy, wysięgnik i osprzęt zdemontować z słupów 1/2, 1/6, 1/7, 2/1/7.
 - Montaż nowych wysięgników stalowych, ocynkowanych o wysięgu 2,5 m na słupach 1/4, 1/6, 1/7, 2/1/7.
 - Montaż nowych opraw oświetleniowych typu BGP281 LED64-4s/740 DN10 42 W wyposażonej w system zdalnego nadzoru CityTouch z abonamentem na 10 lat wraz z nowymi zabezpieczeniami, zaciskami i przewodami zasilającymi oprawę 4 kpl.
3. 60313 rys. nr. 3 m. Głuchów linia napowietrzna wspólna.
 - Istniejące oprawy, wysięgniki i osprzęt zdemontować z słupów 1/5, 1/8, 2/1, 2/6, 2/8, 2/10.
 - Montaż nowych wysięgników stalowych, ocynkowanych o wysięgu 2,5 m na słupach 1/5, 1/8, 2/1, 2/6, 2/8, 2/10.
 - Montaż nowych opraw oświetleniowych typu BGP281 LED64-4s/740 DN10 42 W wyposażonej w system zdalnego nadzoru CityTouch z abonamentem na 10 lat wraz z nowymi zabezpieczeniami, zaciskami i przewodami zasilającymi oprawę 6 kpl.
4. 60358 rys. nr. 4 m. Młodzianów linia napowietrzna wspólna.
 - Istniejące oprawy, wysięgniki i osprzęt zdemontować z słupów 1/3, 1/7, 1/10, 2/2, 2/5, 2/8.
 - Montaż nowych wysięgników stalowych, ocynkowanych o wysięgu 1 m na słupach 2/2, 2/5.

- Montaż nowych wsięgników stalowych, ocynkowanych o wsięgu 1,5 m na słupach 1/3, 1/10, 2/8.
 - Montaż nowych wsięgników stalowych, ocynkowanych o wsięgu 2,5 m na słupie 1/7.
 - Montaż nowych opraw oświetleniowych typu BGP281 LED64-4s/740 DN10 42 W wyposażonej w system zdalnego nadzoru CityTouch z abonamentem na 10 lat wraz z nowymi zabezpieczeniami, zaciskami i przewodami zasilającymi oprawę 6 kpl.
5. 60359 rys. nr. 5 m. Młodzianów linia napowietrzna wspólna.
- Istniejące oprawy, wsięgniki i osprzęt zdemontować z słupów 1/1, 1/2, 1/5, 1/7, 1/8, 1/10, 1/12.
 - Montaż nowych wsięgników stalowych, ocynkowanych o wsięgu 1 m na słupach 1/5, 1/7.
 - Montaż nowych wsięgników stalowych, ocynkowanych o wsięgu 1,5 m na słupach 1/2, 1/8, 1/12.
 - Montaż nowych wsięgników stalowych, ocynkowanych o wsięgu 2,5 m na słupach 1/1, 1/10.
 - Montaż nowych opraw oświetleniowych typu BGP281 LED64-4s/740 DN10 42 W wyposażonej w system zdalnego nadzoru CityTouch z abonamentem na 10 lat wraz z nowymi zabezpieczeniami, zaciskami i przewodami zasilającymi oprawę 7 kpl.
6. 60567 rys. nr. 6 m. Głuchów linia napowietrzna wspólna.
- Istniejące oprawy, wsięgniki i osprzęt zdemontować z słupów 1/1, 1/3, 1/5, 1/7, 2/1, 2/3.
 - Montaż nowych wsięgników stalowych, ocynkowanych o wsięgu 0,5 m na słupach 2/1.
 - Montaż nowych wsięgników stalowych, ocynkowanych o wsięgu 1,0 m na słupach 1/1.
 - Montaż nowych wsięgników stalowych, ocynkowanych o wsięgu 2,5 m na słupach 1/3, 1/5, 1/7, 2/3.
 - Montaż nowych opraw oświetleniowych typu BGP281 LED64-4s/740 DN10 42 W wyposażonej w system zdalnego nadzoru CityTouch z abonamentem na 10 lat wraz z nowymi zabezpieczeniami, zaciskami i przewodami zasilającymi oprawę 6 kpl.
7. 60896 rys. nr. 7 m. Głuchów linia napowietrzna wspólna.
- Istniejące oprawy, wsięgniki i osprzęt zdemontować z słupów 1/1, 2/2, 2/4.
 - Montaż nowych wsięgników stalowych, ocynkowanych o wsięgu 2,5 m na słupach 1/1, 2/2 i 2/4.
 - Montaż nowych opraw oświetleniowych typu BGP281 LED64-4s/740 DN10 42 W wyposażonej w system zdalnego nadzoru CityTouch z abonamentem na 10 lat wraz z nowymi zabezpieczeniami, zaciskami i przewodami zasilającymi oprawę 3 kpl.

Opis techniczny:

1. Montaż oprawy oświetleniowej.

Na wymienionym słupie napowietrznej linii wspólnej zamontować nowy wysięgnik stalowy, ocynkowany. Wysięgnik montować nad linią nn. W wysięgniku do zasilenia oprawy zastosować przewód YKY o okrągłym przekroju powłoki zewnętrznej umożliwiający hermetyczne połączenie z oprawą. Przewód połączyć z linią oświetleniową przy pomocy izolowanego gniazda typu BZO wyposażonego w wkładkę topikową o wartości 2 A. Na wysięgniku zamontować oprawę uliczną zgodnie z instrukcją instalacji dostarczoną przez producenta. Należy zwrócić uwagę na prawidłowy kąt ustawienia oprawy względem drogi oraz na szczelność zamknięcia obudowy oprawy.

Ze zgłoszeniem do odbioru należy dostarczyć następujące dokumenty:


- schemat powykonawczy (należy oznaczyć typy latarni, opraw i przewodów linii zasilającej wszystkich urządzeń zasilanych ze stacji wymienionych w zakresie rzeczowym zadania) odzwierciedlający uwarunkowania geograficzne (ulice, skrzyżowania, budynki użyteczności publicznej itp.);
- atesty i certyfikaty zabudowanych materiałów, dla których nie podano typu;
- protokół odbioru pasa drogowego (jeżeli zarządca drogi wyda takie postanowienie).
- potwierdzenie zakupu abonamentu CityTouch dla każdej oprawy.

SPECJALISTA
ds. eksploatacji oświetlenia
Sławomir Mielcarek

60263 Leśnictwo gm Kawęczyn

Legenda w załączniku

OŚWIETLENIE ULICZNE I DROGOWE SP. Z O.O.	
Objekt:	Oświetlenie drogowe
Wykonawca:	Sławomir Mielcarek
Adres:	Kawęczyn, Leśnictwo, numery stacji 60263
Wykonanie:	Modernizacja oświetlenia zewnętrznego w zakresie istniejącej sieci oświetleniowej
Investor:	Oświetlenie Uliczne i Drogowe sp. z o.o. ul. Wrocławska 71A 62-500 Kalisz
Data:	2022-05-29
Skala:	1:2000
Wzrost:	1
Forma:	A3

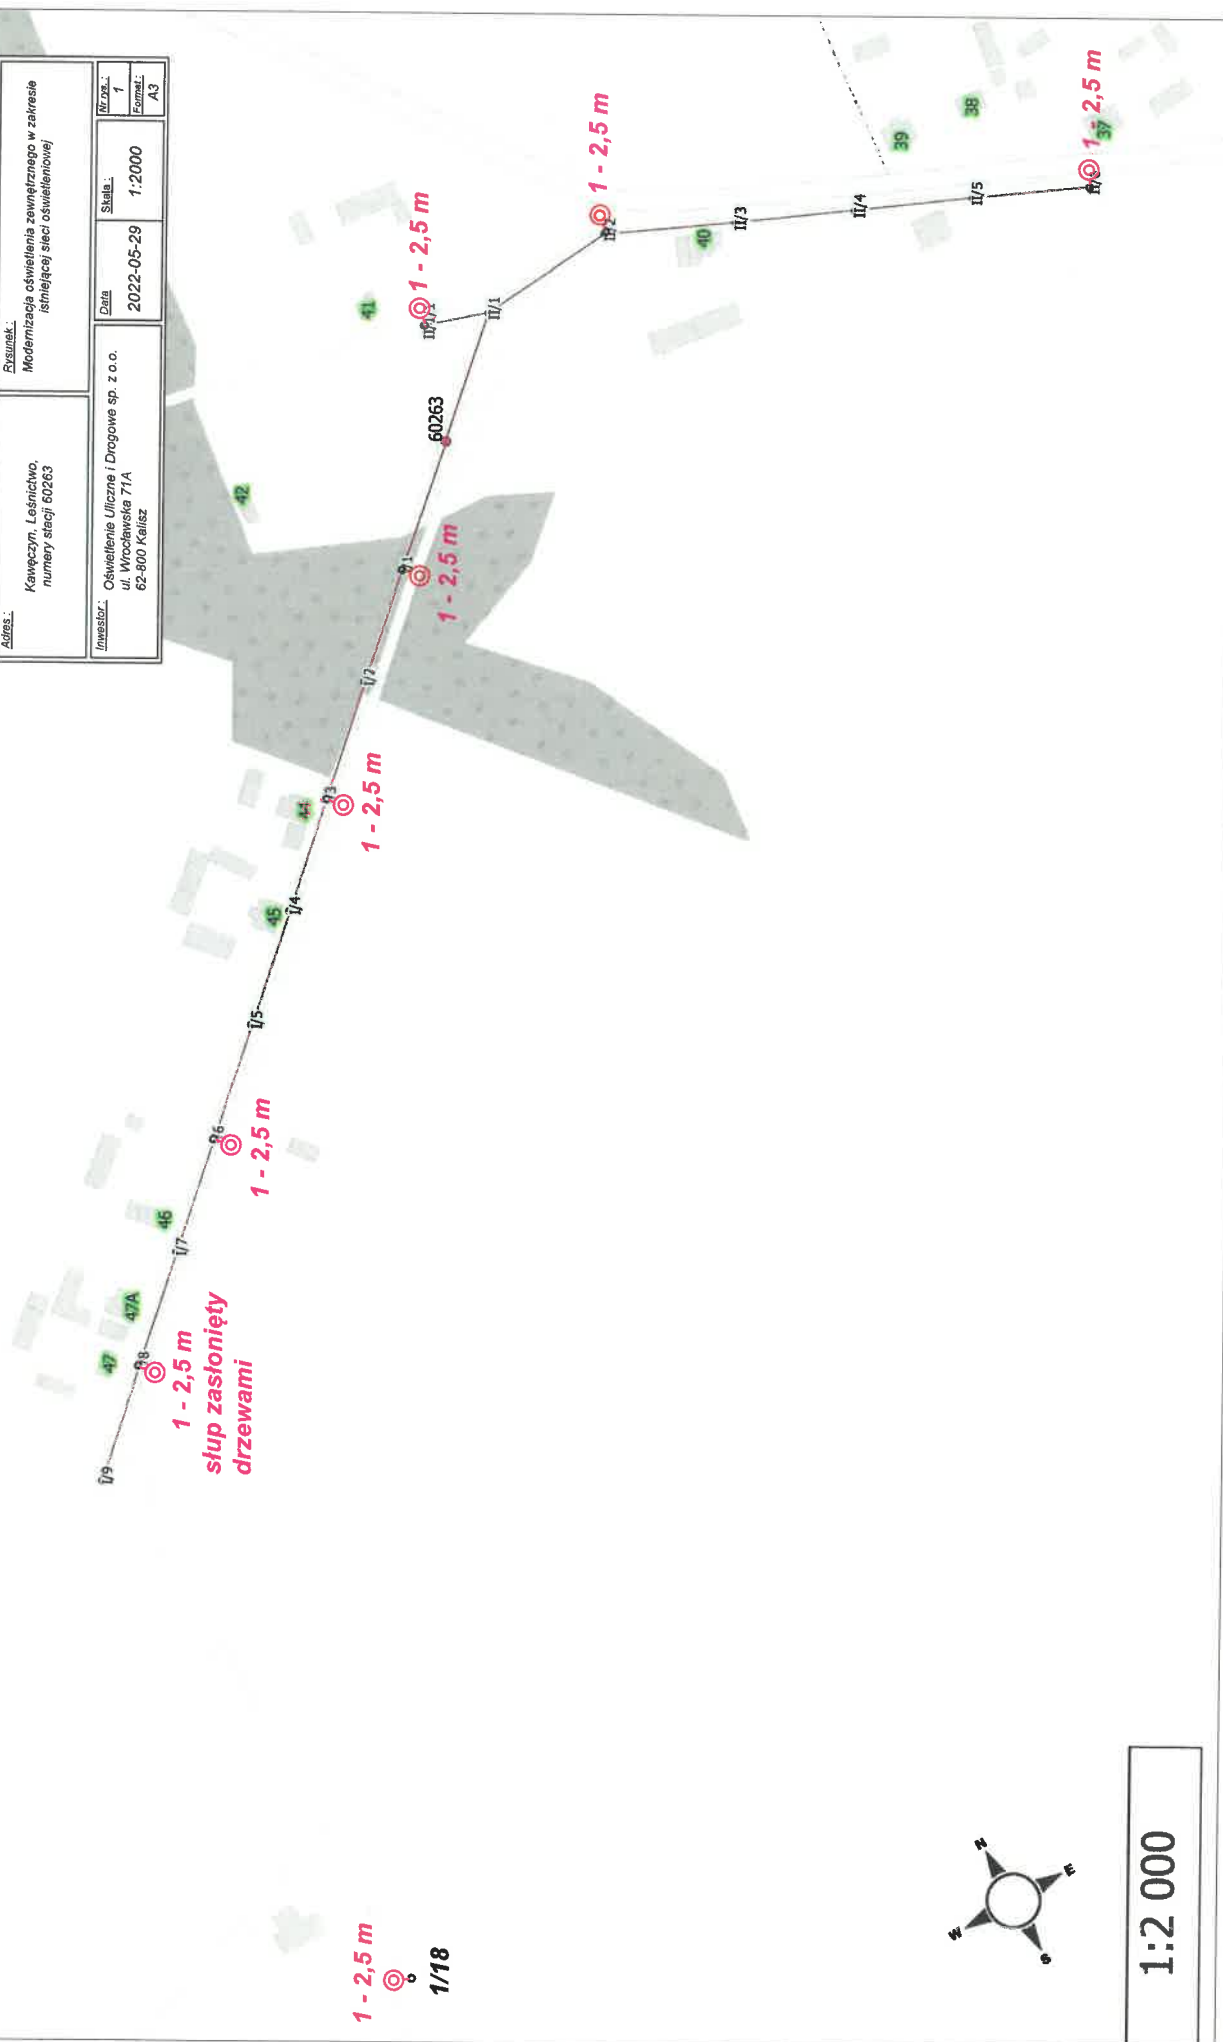

1 - 2,5 m
1/18




1:2 000

60265 Leśnictwo gm Kawęczyn

Legenda w załączniku


OŚWIETLENIE ULICZNE I DROGOWE SP. Z O.O.			
Obiekt:	Oświetlenie drogowe	Wykonawca:	Sławomir Mielcarek
Adres:	Kawęczyn, Leśnictwo, numery stacji 60265	Wysumek:	Modernizacja oświetlenia zewnętrznego w zakresie istniejącej sieci oświetleniowej
Inwestor:	Oświetlenie Uliczne i Drogowe sp. z o.o. ul. Wrocławska 71A 62-800 Kalisz	Data:	2022-05-29
		Skala:	1:2000
		Strona:	2
		Format:	A3

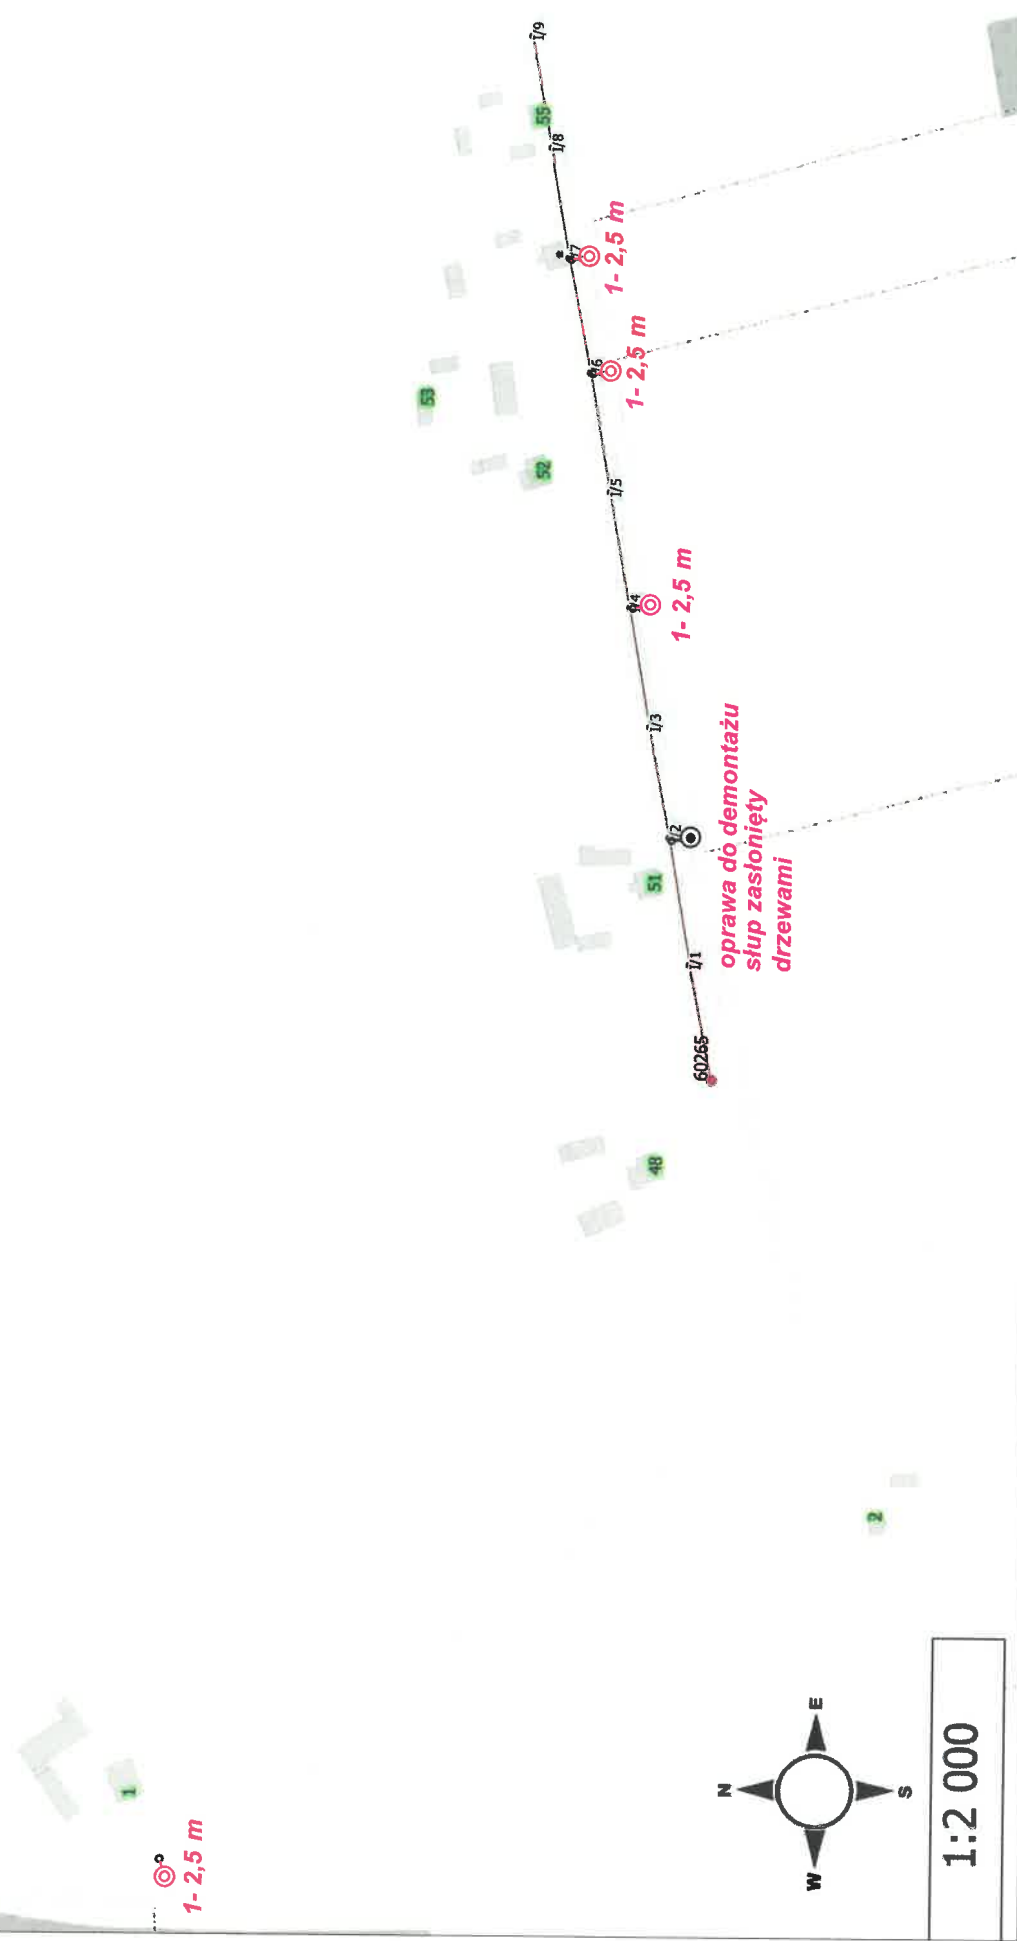

60313 Głuchów gm Kawęczyn


Legenda w załączniku

OŚWIETLENIE ULICZNE I DROGOWE SP. Z O.O.			
Obiekt:	Oświetlenie drogowe	Opis:	Sławomir Mielcarek
Adres:	Kawęczyn, Głuchów, numery stacji 60313	Opis:	Modernizacja oświetlenia zewnętrznego w zakresie istniejącej sieci oświetleniowej
Investor:	Oświetlenie Uliczne i Drogowe sp. z o.o. ul. Wrocławska 71A 62-800 Kalisz	Data:	2022-05-29
		Skala:	1:1750
		Strona:	3
		Format:	A3

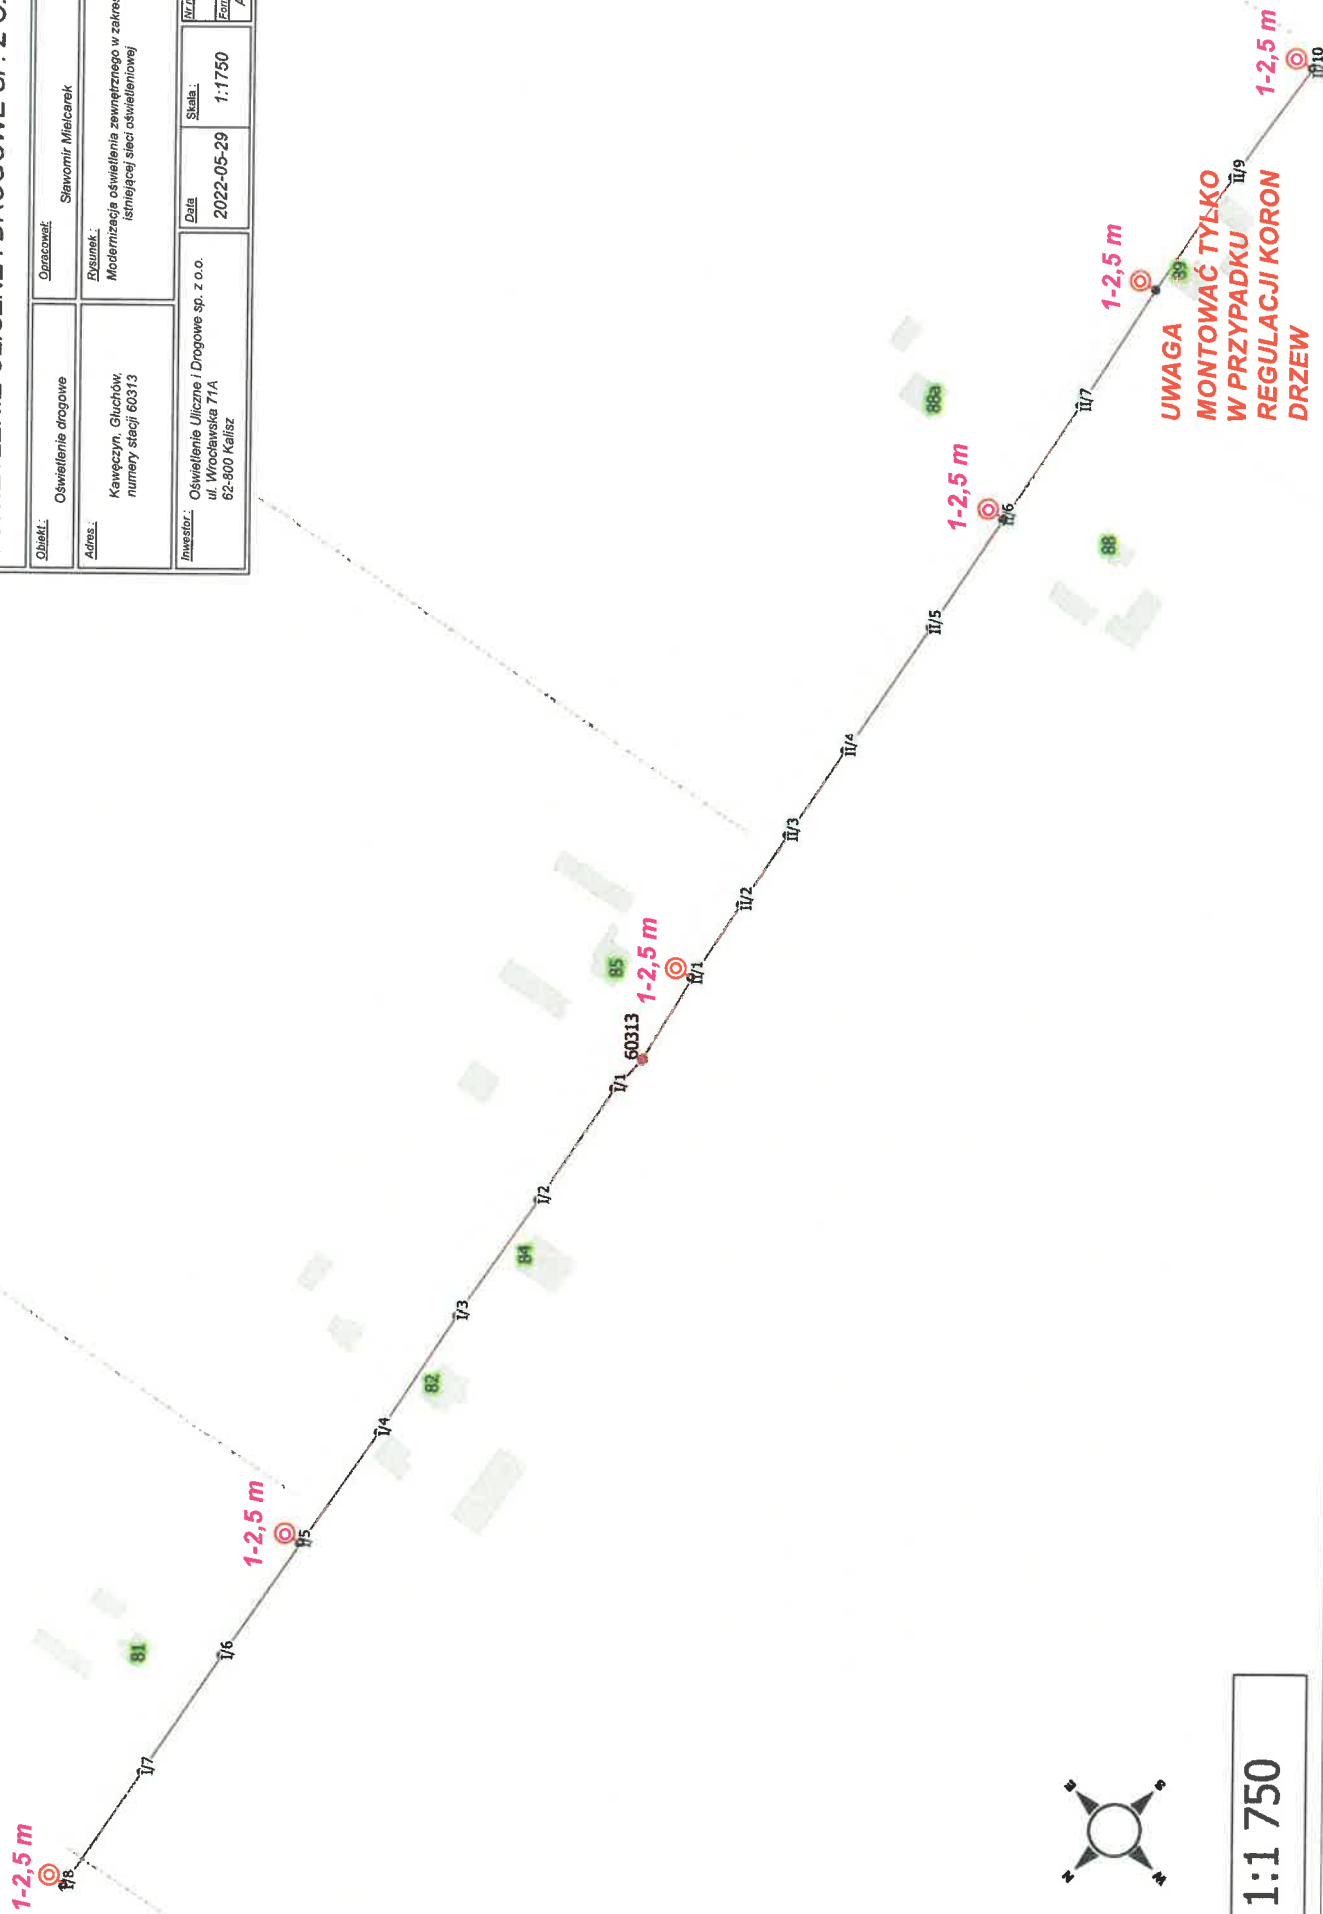

1:1750

60358 Młodzianów gm Kawęczyn

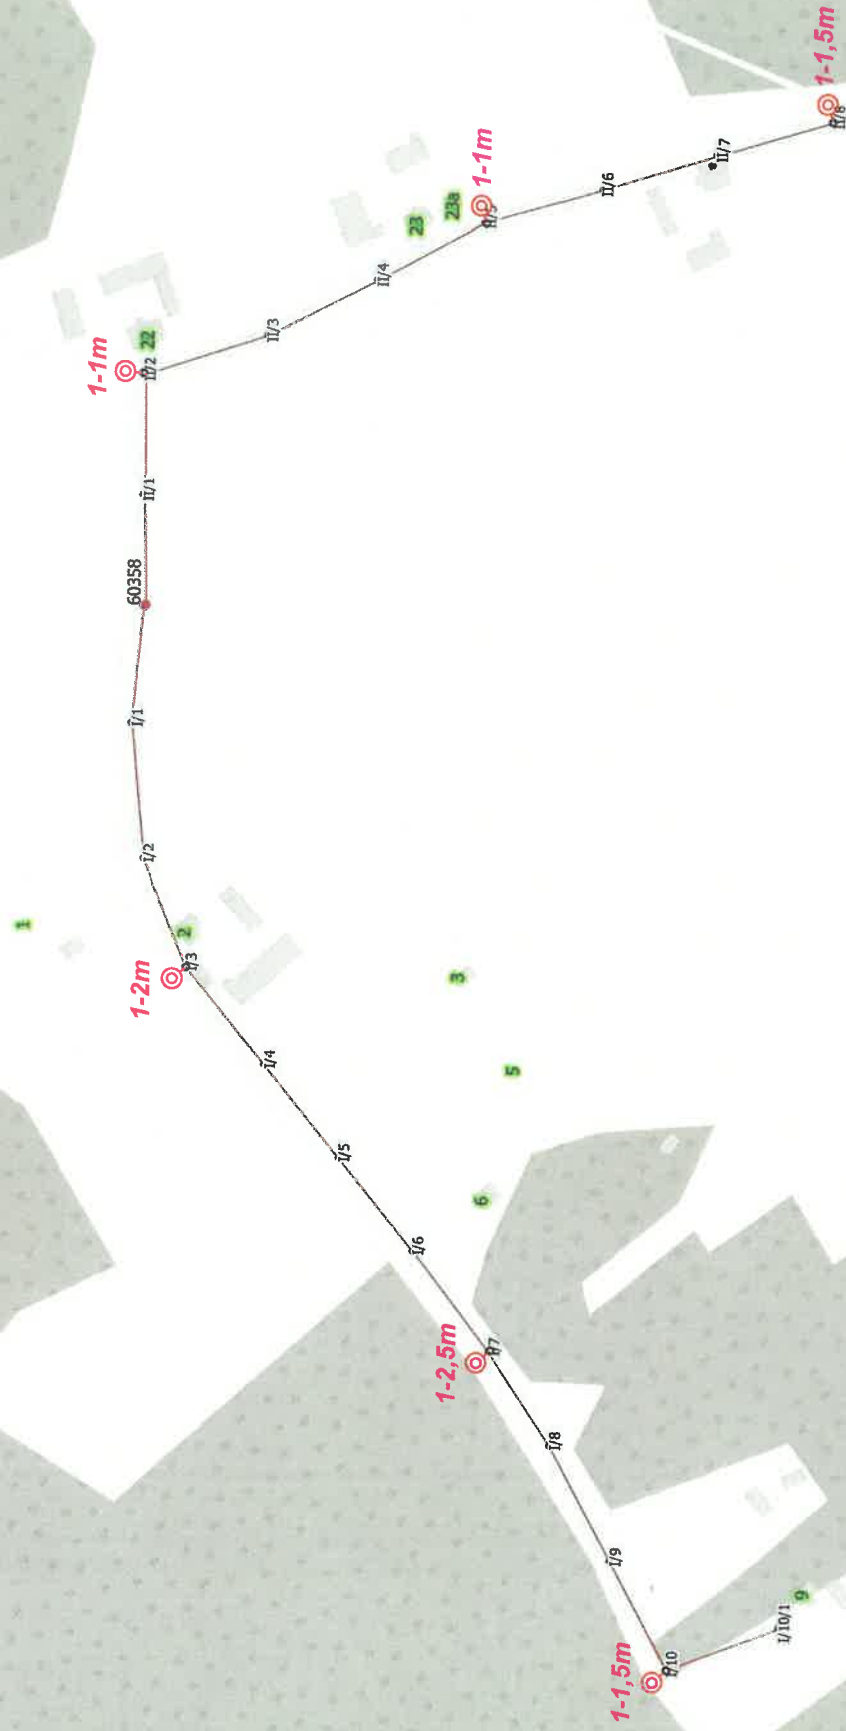

Legenda w załączniku

OŚWIETLENIE ULICZNE I DROGOWE SP. Z O.O.	
Opis: Oświetlenie drogowe	Wykonawca: Sławomir Meicarek
Adres: Kawęczyn, Młodzianów, numery stacji 60358	System: Modernizacja oświetlenia zawieszczego w zakresie istniejącej sieci oświetleniowej
Inwestor: Oświetlenie Uliczne i Drogowe sp. z o.o. ul. Wrocławskie 71A 62-800 Kalisz	Data: 2022-05-29
	Skala: 1:2000
	Wzrost: 4
	Forma: A3





1:2 000

60359 Młodzianów gm Kawęczyn

Legenda w załączniku

OŚWIETLENIE ULICZNE I DROGOWE SP. Z O.O.

Opis:	Oświetlenie drogowe	Orzeczał:	Sławomir Mielcarek
Adres:	Kawęczyn, Młodzianów, numery stacji 60359	Przebieg:	Modernizacja oświetlenia zewnętrznego w zakresie istniejącej sieci oświetleniowej
Investor:	Oświetlenie Uliczne i Drogowe sp. z o.o. ul. Wrocławska 71A 62-800 Kalisz	Data:	2022-05-29
		Skala:	1:1500
		Mzrca.:	5
		Forma.:	A3

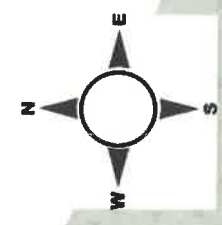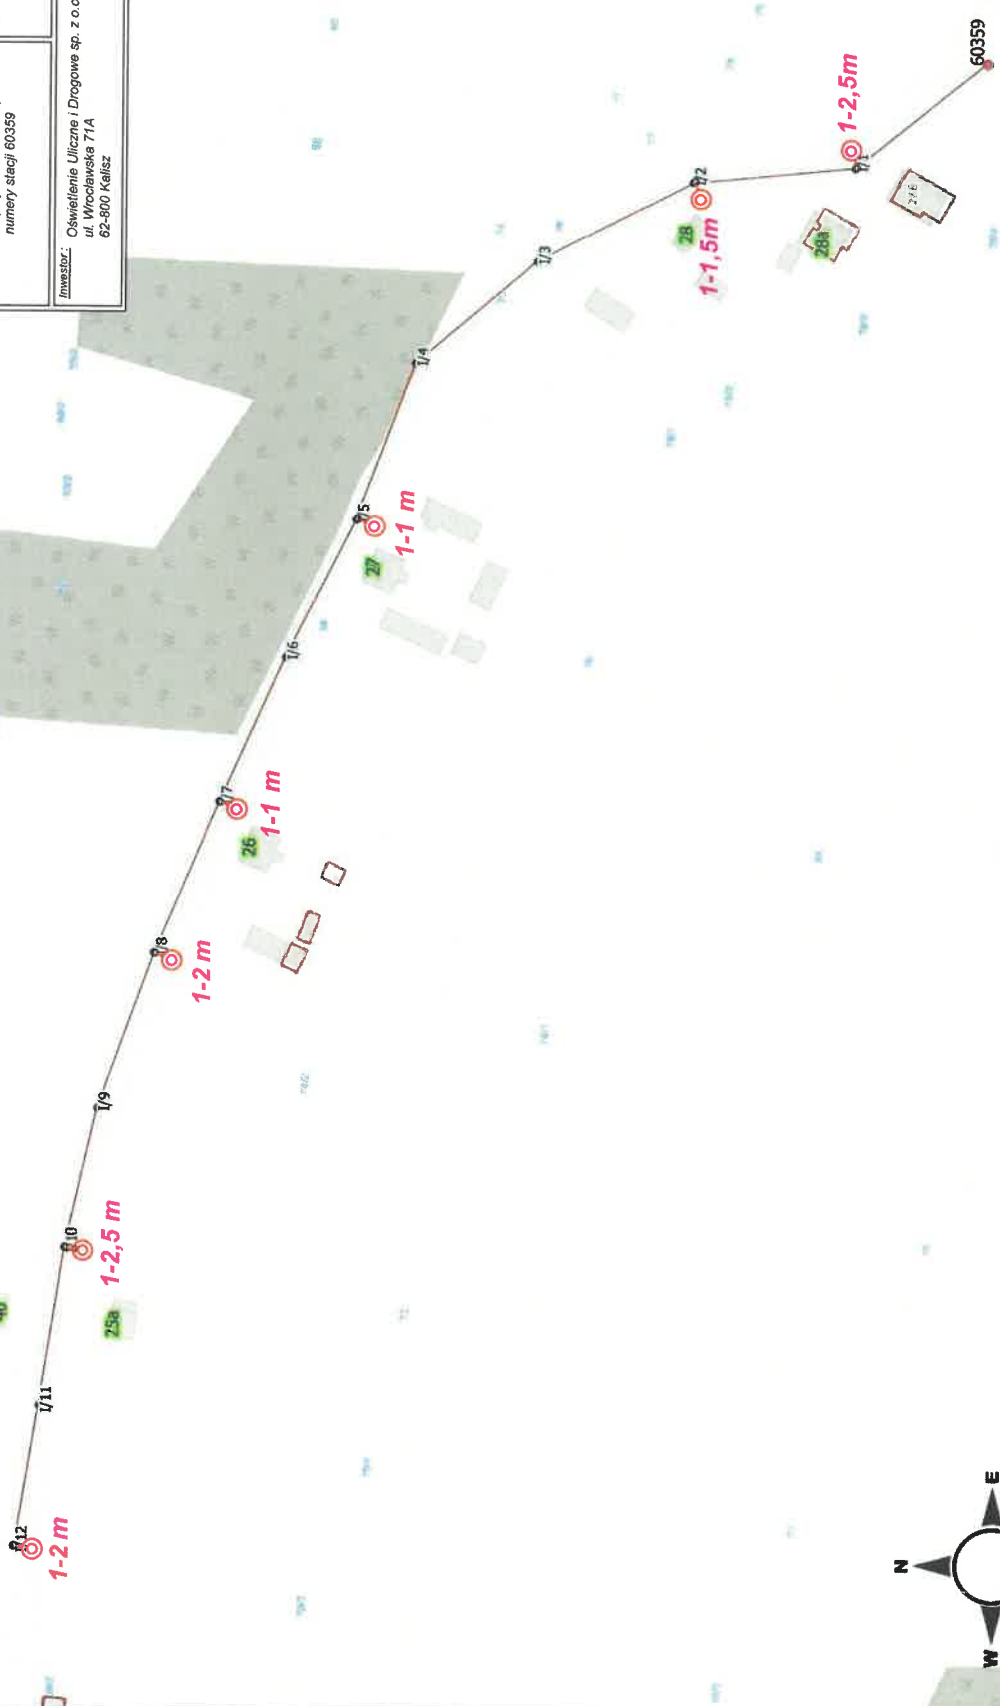


1:1 500

60567 Głuchów gm. Kawęczyn

Legenda w załączniku

OŚWIETLENIE ULICZNE I DROGOWE SP. Z O.O.

Objekt:	Oświetlenie drogowe	Opisowca:	Sławomir Mełcacek		
Adres:	Kawęczyn, Głuchów, numery stacji 60567	Opis:	Modernizacja oświetlenia zewnętrznego w zakresie istniejącej sieci oświetleniowej		
Inwestor:	Oświetlenie Uliczne i Drogowe sp. z o.o. ul. Wrocławska 71A 62-800 Kalisz	Data:	2022-05-30	Skala:	1:1250
Wzrost:	6				
Forma:	AG				

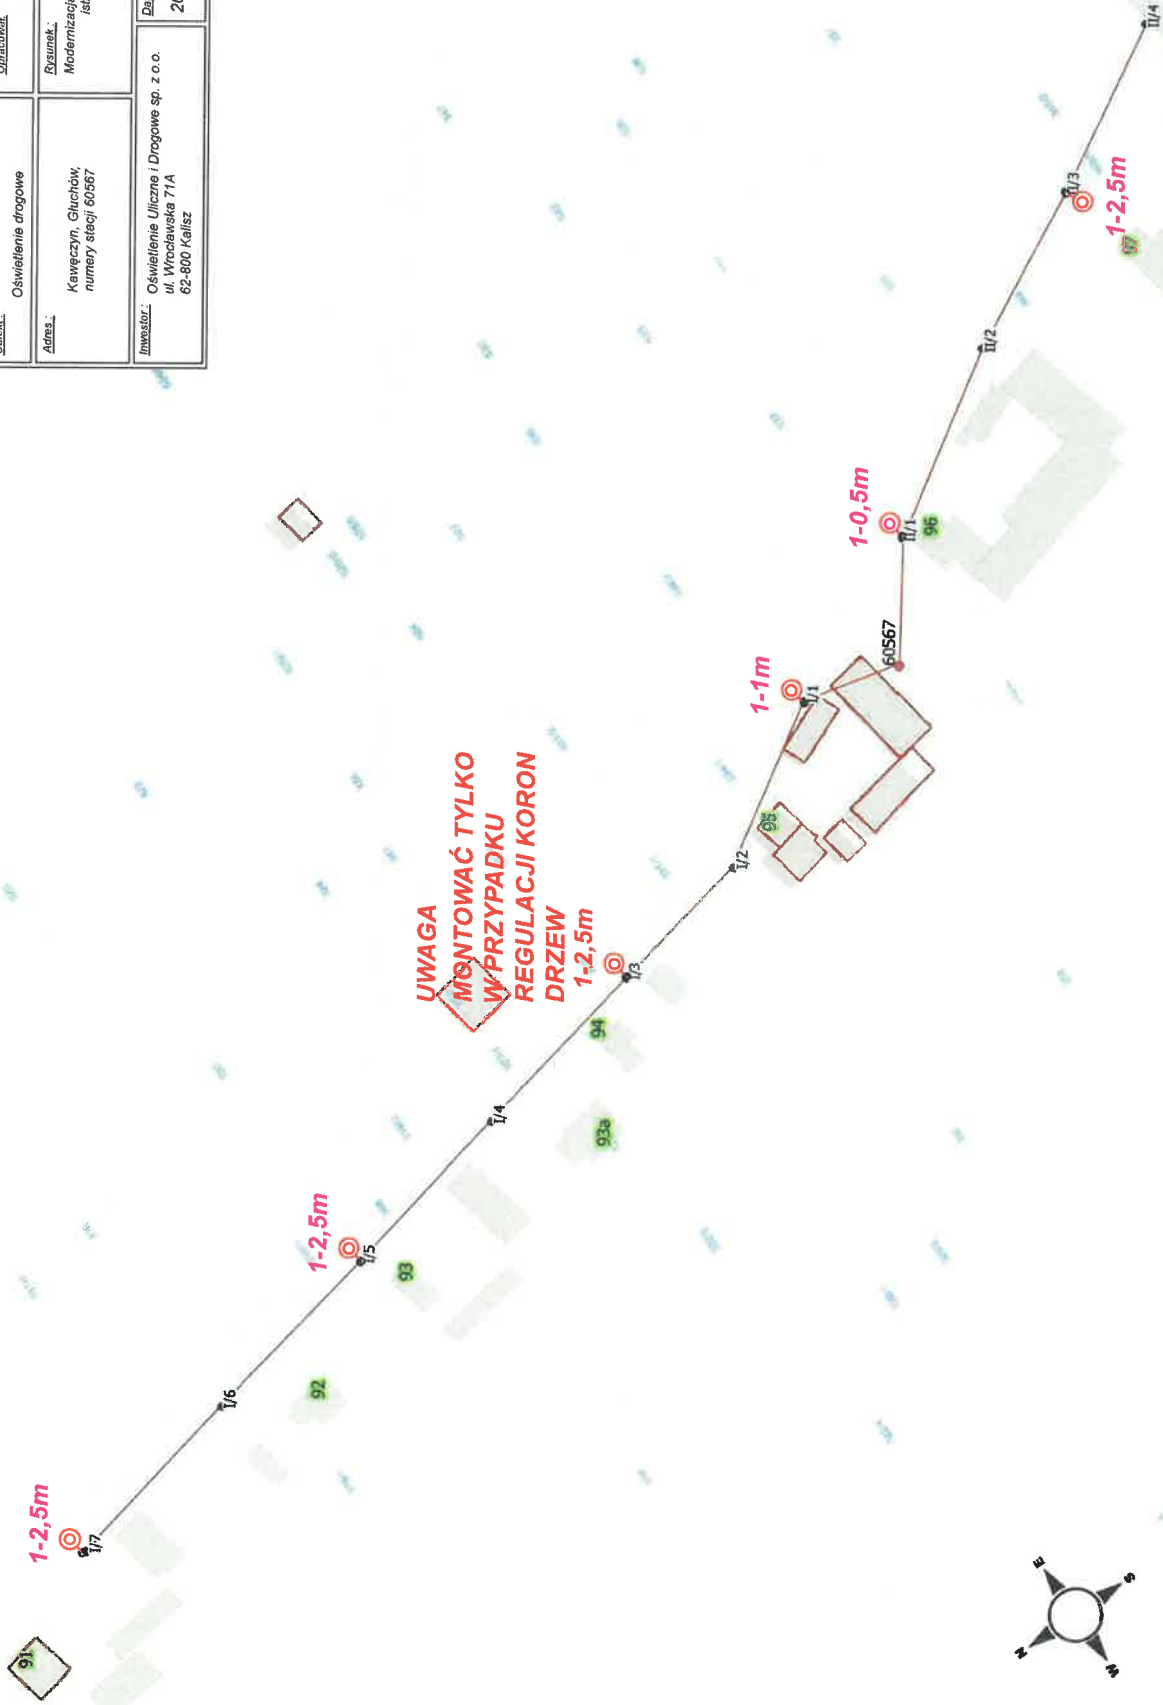


1:1 250

60896 Głuchów gm Kawęczyn

Legenda w załączniku

OŚWIETLENIE ULICZNE I DROGOWE SP. Z O.O.	
Opis:	Oświetlenie drogowe
Opis:	Sławomir Melcarek
Adres:	Kawęczyn, Głuchów, numery stacji 60896
Opis:	Modernizacja oświetlenia zewnętrznego w zakresie istniejącej sieci oświetleniowej
Investor:	Oświetlenie Uliczne i Drogowe sp. z o.o. ul. Wrocławska 71A 62-800 Kalisz
Data:	2022-05-30
Skala:	1:750
Wzrost:	7
Forma:	A3

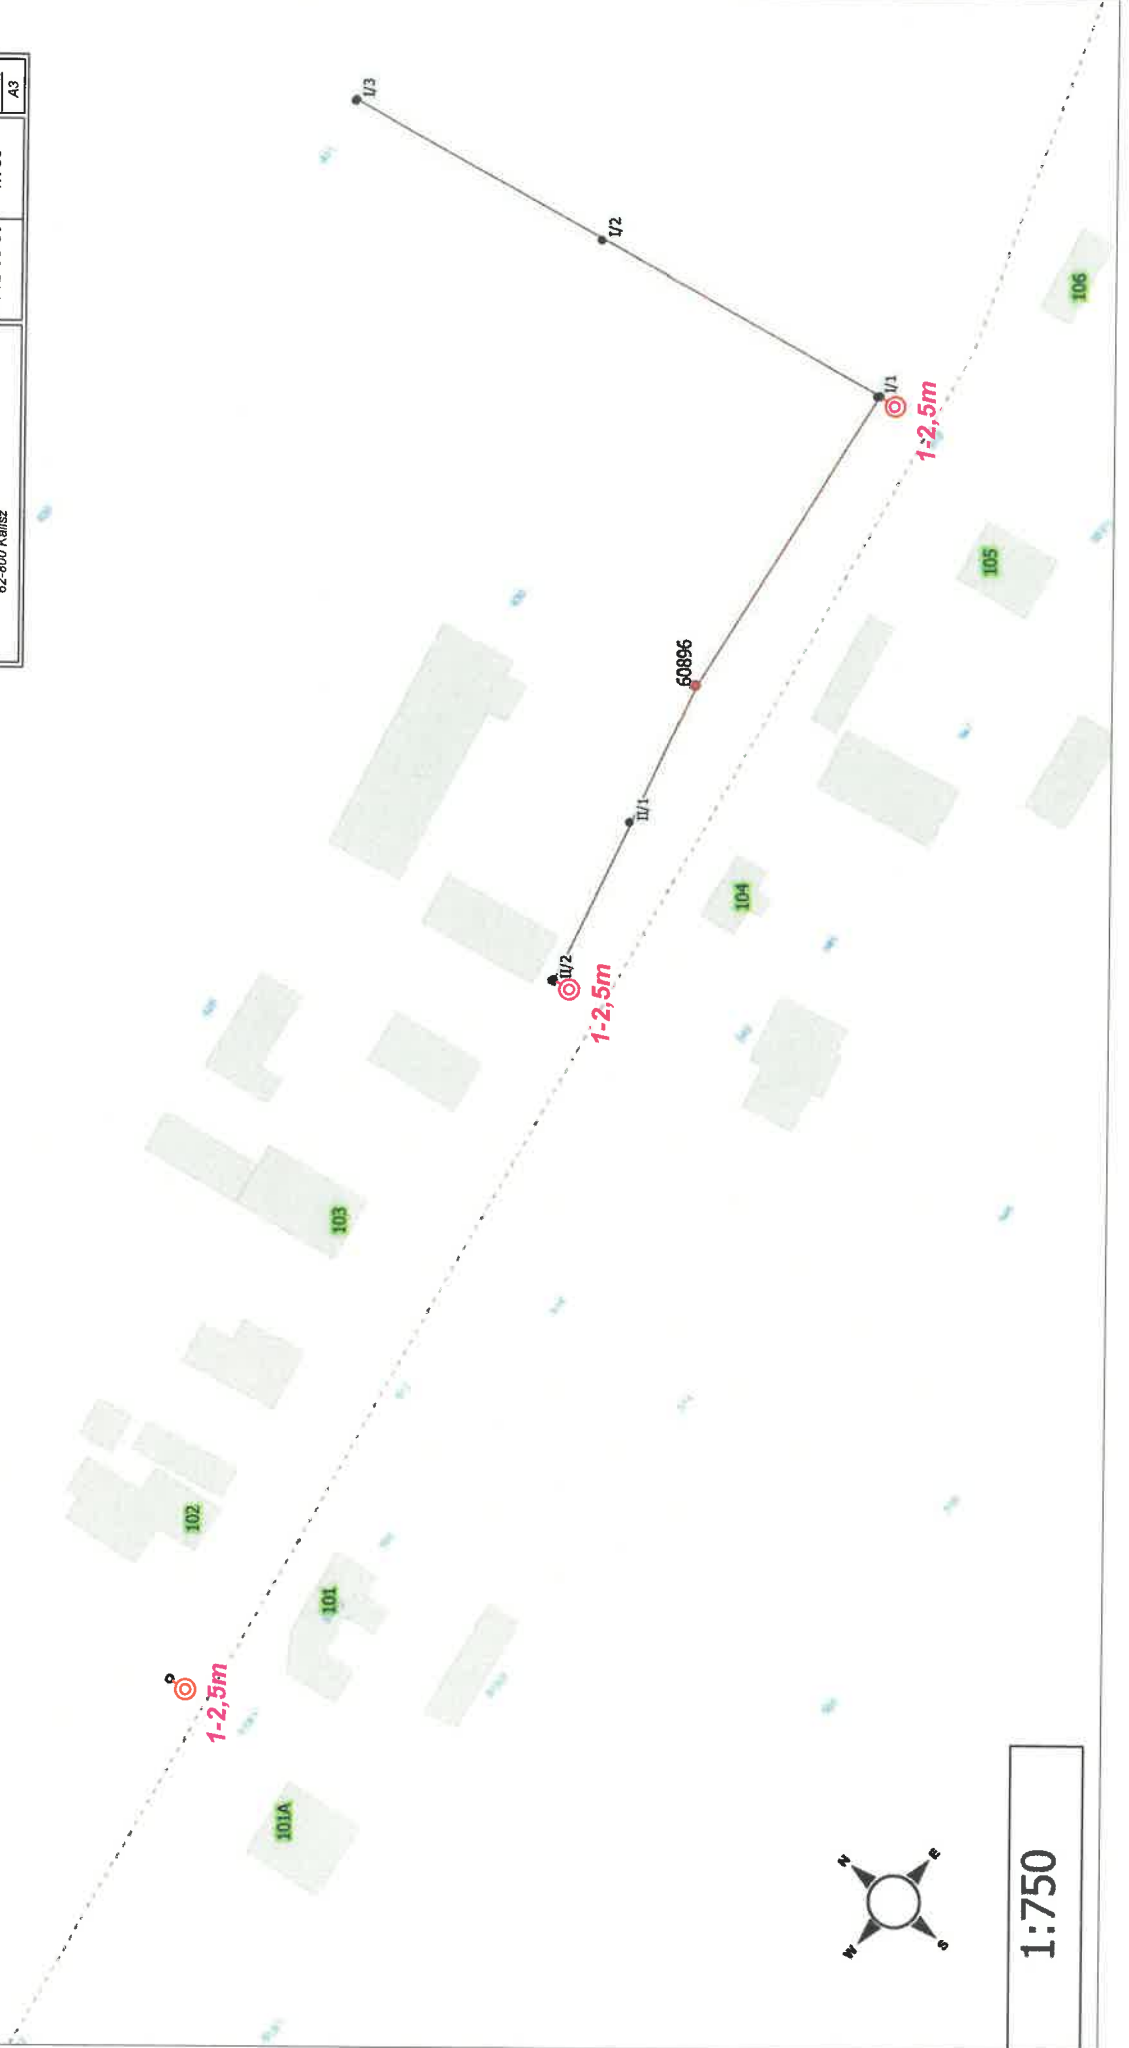

1:750