

Zapytanie ofertowe

(zaprojektuj i wybuduj)

na wykonanie zadania pn.: **Rozbudowa oświetlenia drogowego w m. Czołnochwów, 43623 gm. Gizalki**, w zakresie zgodnym z załącznikiem stanowiącym integralną część zapytania.

UWAGA – TERMIN REALIZACJI ZADANIA DO 10.12.2020 r.

Dodatkowe informacje odnośnie zakresu prac można uzyskać od p. Waldemara Frankowskiego, tel. 062 598 64 27 lub 6063677751
Zleceniobiorca zobowiązany będzie do:

- przestrzegania *Wytycznych dla wykonawców przy wykonywaniu robót budowlanych na sieciach wspólnych na zlecenie Oświetlenie Uliczne i Drogowe sp. z o.o.* zamieszczonych na www.ouid.pl/pliki-do-pobrania.html,
- przestrzegania *Wytycznych dla wykonawców przy wykonywaniu robót budowlanych na sieciach wydzielonych na zlecenie Oświetlenie Uliczne i Drogowe sp. z o.o.* zamieszczonych na www.ouid.pl/pliki-do-pobrania.html,
- przestrzegania *Wytycznych dla wykonawców w zakresie zasad odbioru robót budowlanych wykonywanych na zlecenie Oświetlenie Uliczne i Drogowe sp. z o.o.* zamieszczonych na www.ouid.pl/pliki-do-pobrania.html,
- zakupienia wszystkich materiałów niezbędnych do wykonania zadania,
- uzyskania niezbędnych zgód i uzgodnień z zarządcą drogi, lub terenu na którym znajdują się urządzenia oświetleniowe oraz właścicielami infrastruktury znajdującej się w bezpośrednim sąsiedztwie urządzeń oświetleniowych,
- demontażu, przechowywania i ponownego montażu znaków drogowych oraz wszelkiego rodzaju tablic reklamowych i informacyjnych (jeżeli w zakresie zadania jest demontaż, lub wymiana słupów),
- przedłożenia Zleceniodawcy faktury w terminie 7 dni od daty pozytywnego odbioru wykonanych robót.

Zleceniodawca:

- udzieli Zleceniobiorcy upoważnienia do wystąpienia w jego imieniu do Energa-Operator SA w zakresie jednorazowego przygotowania oraz likwidacji miejsca pracy w celu wykonania zakresu robót objętych niniejszym zapytaniem (w przypadku robót na napowietrznej linii wspólnej lub podwieszanej),
- dokona odbioru robót zgodnie z *Wytycznymi dla wykonawców w zakresie zasad odbioru robót budowlanych wykonywanych na zlecenie Oświetlenie Uliczne i Drogowe sp. z o.o.* zamieszczonych na www.ouid.pl/pliki-do-pobrania.html,
- ureguluje należność za wykonane zadanie przelewem w terminie 25 dni od daty wpływu do siedziby Spółki prawidłowo wystawionej faktury VAT.

Oferty należy składać na druku formularza pn. „**Formularz ofertowy – zaprojektuj i wybuduj**” dostępnym na stronie internetowej www.ouid.pl w zakładce „DO POBRANIA”, na adres: Oświetlenie Uliczne i Drogowe sp. z o. o., ul. Wrocławska 71A, 62-800 Kalisz lub złożyć osobiście w siedzibie Spółki w dni robocze w godz. 8:00-14:00.

Oferty należy składać do dnia 16.09.2020r. (decyduje data wpływu oferty do Spółki)

Oferta winna zostać złożona w zamkniętej kopercie opatrzonej dokładnymi danymi oferenta oraz nazwą zadania:

„**OFERTA – dot. m. Czołnochwów, 43623, gm. Gizalki, zapytanie nr TT/TIII/...2107.../2020**”

UWAGA: OFERTY MOGĄ BYĆ SKŁADANE WYŁĄCZNIE DROGĄ POCZTOWĄ LUB W SKRZYŃCE PODAWCZEJ PRZY WEJŚCIU DO SPÓŁKI.

Przed podpisaniem umowy, Wykonawca zobowiązany jest do dostarczenia uprawnień budowlanych oraz aktualnego zaświadczenia z Polskiej Izby Inżynierów Budownictwa.

Informacja o wyborze najkorzystniejszej oferty zostanie zamieszczona na stronie www.ouid.pl.

Podpisanie umowy nastąpi w siedzibie zamawiającego, w terminie 14 dni od dnia powiadomienia o wyborze najkorzystniejszej oferty. Wzór umowy znajduje się na stronie www.ouid.pl/pliki-do-pobrania.html

W przypadku nie zawarcia umowy z winy Oferenta w ww. terminie, Spółka ma prawo do wyboru kolejnej najkorzystniejszej oferty.

WAŻNE:

Do oferty należy dołączyć wykaz osób, które będą wykonywały ww. prace wg załącznika nr 1 do formularza ofertowego. Jeśli osoby te nie były wcześniej zgłoszone do Spółki należy do oferty dołączyć kopie potwierdzone za zgodność z oryginałem:

- zaświadczeń o ukończeniu kursu pracy pod napięciem w urządzeniach i liniach o napięciu do 1kV,
- świadectw kwalifikacyjnych,
- orzeczeń lekarskich o braku przeciwwskazań zdrowotnych do wykonywania pracy na określonym stanowisku.

Prezes Zarządu: *Maciej Witczak*

Sąd Rejonowy w Poznaniu KRS 000081004 REGON: 250680024 Kapitał zakładowy : 88.614.000 zł NIP : 618-16-07-268

Konta bankowe Santander Bank Polska S.A. 22 1910 1064 0004 8956 4121 0001, Bank Pekao S.A. I O/Kalisz 74124029461111000028733740

Zastępca Dyrektora
ds. Technicznych

Jacek Witczak


OŚWIETLENIE
ULICZNE I DROGOWE SP. Z O.O.
ul. Wrocławska 71A, 62-800 Kalisz

Tel. 62 598 52 70
Fax 62 598 52 74
e-mail: zarzad@ouid.pl

www.oswietlenie.kalisz.pl

Warunki techniczne

Oświetlenie Uliczne i Drogowe sp. z o.o. określa techniczne warunki wykonania rozbudowy sieci elektroenergetycznej do 1 kV w zakresie oświetlenia zewnętrznego w **Czołnochów, gm. Gizałki** zasilanej ze stacji transformatorowej 43623

1. Zaprojektować napowietrzną linię oświetleniową o długości około 350 m na odcinku od słupa nr II/2 do słupa nr III/2/7 zgodnie z załączonym schematem.
2. Projektowaną linię zasilic z istniejącego słupa linii nn nr III/2 przewodem AsXSn o przekroju wynikającym z obliczeń lecz nie mniejszym niż 2x25mm².
3. Zaprojektować wysięgniki stalowe ocynkowane, umożliwiające montaż oprawy nad przewodami zasilającymi linii nN.
4. W wysięgnikach do zasilania opraw zaprojektować przewody typu YDY 2x2,5mm² 450/750V.
5. Projektowane oprawy na linii napowietrznej zabezpieczyć izolowanymi gniazdami/złączami bezpiecznikowymi montowanymi na przewodzie fazowym linii.
6. Na istniejących słupach III/2/1, III/2/4, III/2/7 linii nn zaprojektować 3 oprawy uliczne LED typu UniStreet Gen2 BGP281 T25 1 xLED54-4S/740 DN10 m firmy Signify (Philips) wyposażone w system zdalnego sterowania CityTouch wraz z dziesięcioletnim abonamentem, oraz wysięgnikami 1,5m, kąt 5 stopni zgodnie z załączonym schematem.
7. Zaprojektować układ zasilania typu TN-C
8. Zaprojektowane i wykonane oświetlenie winno spełniać obowiązujące przepisy oraz normy w szczególności normę PN-EN 13201-2016.
9. Zastosować system ochrony od porażeń zgodny z obowiązującymi normami i przepisami.
10. Instalowana aparatura, osprzęt, przewody i kable winny posiadać atesty dopuszczające do zastosowania na terenie kraju.
11. Dla linii napowietrznej opracowana dokumentacja techniczna winna zawierać minimum:
 - schemat jednokreskowy całego obiektu
 - opis techniczny,
 - pozytywne uzgodnienie dokumentacji przez RD w Jarocinie,
 - dokumenty, o których mowa w piśmie ENERGIA-OPERATOR SA znak EOP-44MMD-000619-2020 z dnia 01.09.2020 roku, którego kopia stanowi integralną część niniejszych warunków.
12. Dla linii napowietrznej opracowywaną dokumentację wykonawczą przed wystąpieniem o uzgodnienie do Energa-Operator SA należy przedłożyć do sprawdzenia w Spółce, w wersji papierowej w 2 egz.: schemat jednokreskowy całego obiektu, opis techniczny oraz dokumenty, o których mowa w piśmie Energa-Operator SA EOP-44MMD-000619-2020

Zastępca Dyrektora
ds. Technicznych
Jacek Witczak

Prezes Zarządu: *Maciej Witczak*
Sąd Rejonowy w Poznaniu KRS 000081004 REGON: 250680024 Kapitał zakładowy : 88.614.000 zł NIP : 618-16-07-268
Konta bankowe Santander Bank Polska SA: 22 1910 1064 0004 8956 4121 0001, Bank Pekao SA I O/Kalisz: 74124029461111000028733740

OŚWIETLENIE
ULICZNE I DROGOWE SP. Z O.O.
ul. Wrocławska 71A, 62-800 Kalisz


Tel. 62 598 52 70
Fax 62 598 52 74
E-mail: zarzad@oid.pl

www.oswietlenie.kalisz.pl





Energa
operator

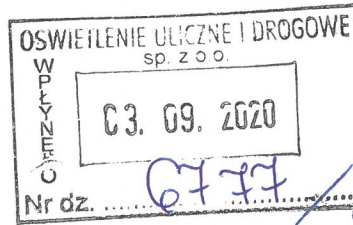

Oświetlenie Uliczne i Drogowe Sp. z o.o.
ulica Wrocławska 71A
62-800 Kalisz

Znak EOP-44MMD-000619-2020
Dot Udostępnienie konstrukcji wsporczych linii nn

Jarocin, 01-09-2020 roku

W odpowiedzi na pismo TT/TIII/WF/1974/2020 dotyczące montażu kolejnych urządzeń oświetleniowych z wykorzystaniem istniejących słupów jako konstrukcji wsporczych w miejscowości:

- Czołnochwów gmina Gizalki – obwód niskiego napięcia III ze stacji 43-623 – montaż przewodów ASXS_n 2 x 25 mm² od słupa III/2 do słupa III/2/7, opraw oświetlenia ulicznego na słupie III/2/1, III/2/4, III/2/7,

Nie występuje kolizja projektowanych elementów oświetlenia ulicznego z istniejącą siecią elektroenergetyczną niskiego napięcia udostępnioną do montażu elementów oświetlenia ulicznego

Warunki techniczne montażu elementów oświetlenia ulicznego:

- przewód oświetlenia ulicznego zamontować poniżej przewodów roboczych linii napowietrznej niskiego napięcia,

- oprawę zamontować na słupach powyżej przewodów roboczych linii napowietrznej niskiego napięcia,

Przed przystąpieniem do prac Wykonawca winien przedstawić plan sytuacyjny (szkic) z planowanym zakresem robót i wystąpić do RD Jarocin celem uzyskania stosownych wyłączeń linii niskiego napięcia.

Po wykonaniu prac należy dokonać wspólnie z RD Jarocin odbioru technicznego jakości wykonanych prac oraz ilości zabudowanych urządzeń. Do odbioru technicznego należy dostarczyć dokumentację powykonawczą zgodnie z zapisem w umowie najmu.

Z poważaniem

Kontakt:
Jan Hoffa
T: 62 500 25 09

Kierownik
Działu Dokumentacji Energetycznej
Paweł Zieliński

T 801 404 404
T +48 58 767 43 50

Regon 190275904-00043
NIP 583-000-11-90


ENERGA-OPERATOR SA
ul. Marynarki Polskiej 130, 80-557 Gdańsk
Oddział w Kaliszu
al. Wolności 8, 62-800 Kalisz
operator.kalisz@energa.pl
energa-operator.pl

Sąd Rejonowy Gdańsk-Północ
VII Wydział Gospodarczy KRS
KRS 0000033455

nr konta: 38 1240 6292 1111 0010 3649 0117
Kapitał zakładowy/wpłacony 1 356 110 400 zł



— - Projektowany przewód osł. AsXS_N 2x25mm²
⊗ - Projektowane oprawy osł. fl.

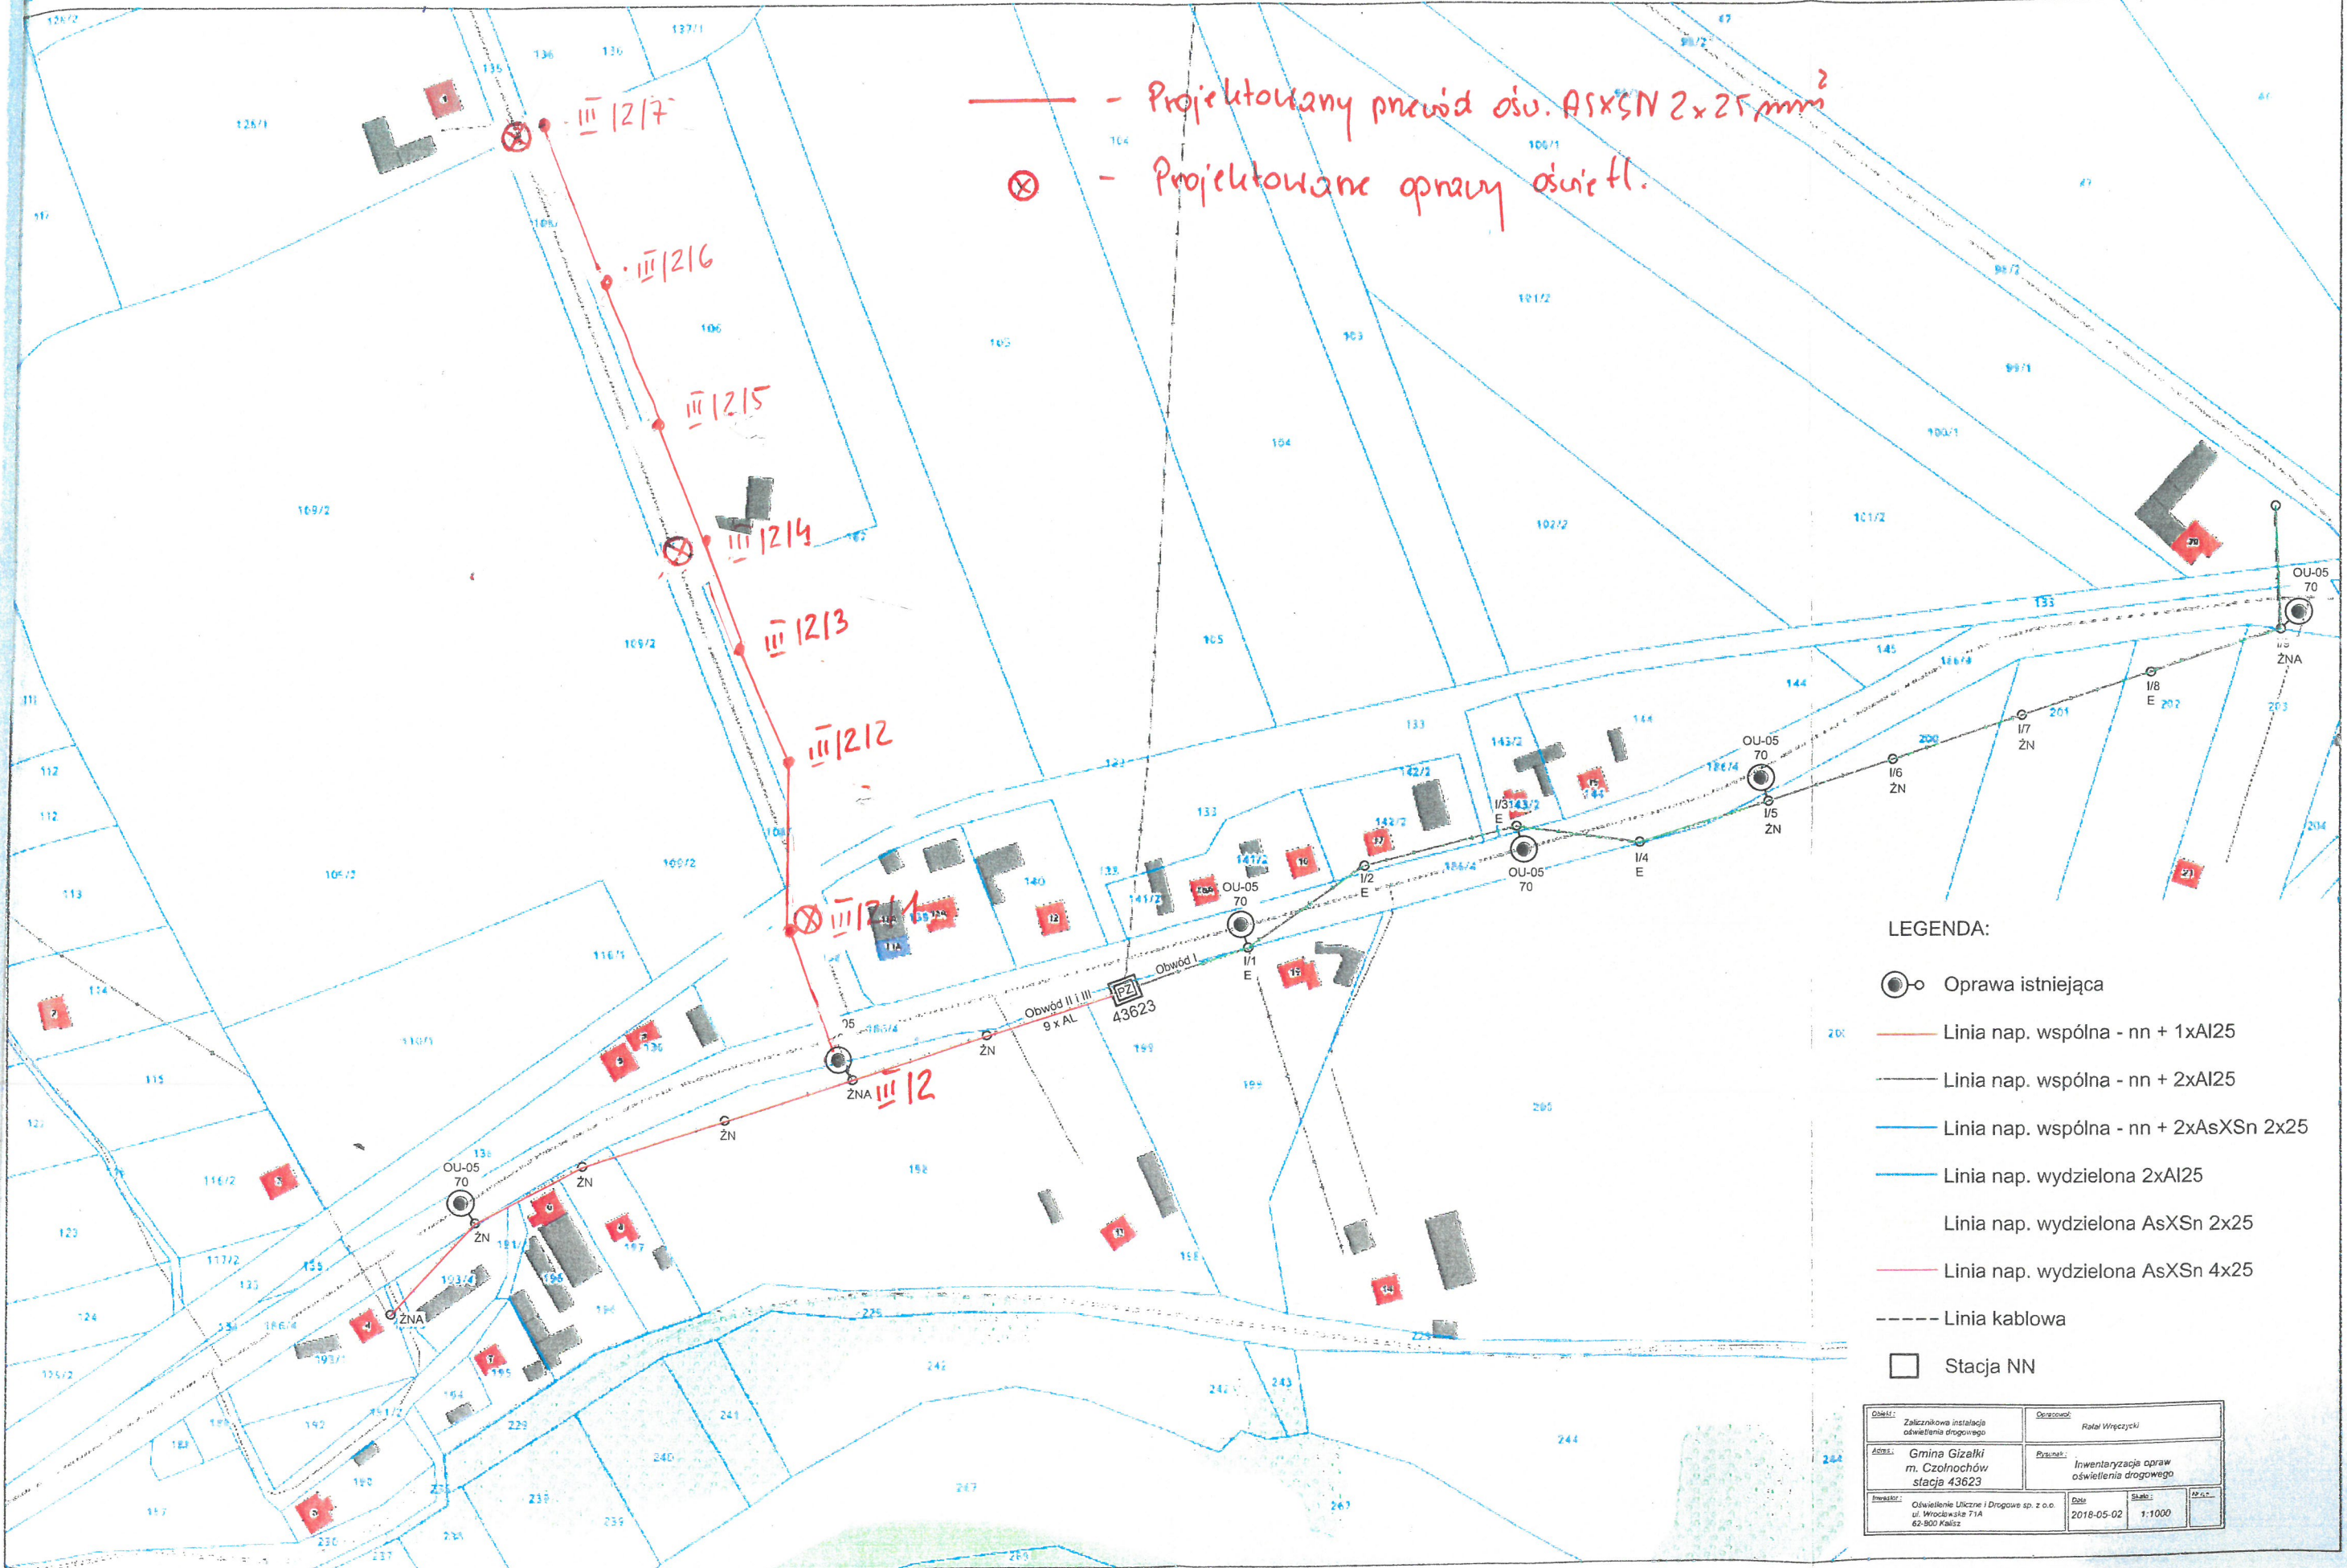

LEGENDA:

- ⊙ - Oprawa istniejąca
- - Linia nap. wspólna - nn + 1xAI25
- - Linia nap. wspólna - nn + 2xAI25
- - Linia nap. wspólna - nn + 2xAsXS_N 2x25
- - Linia nap. wydzielona 2xAI25
- - Linia nap. wydzielona AsXS_N 2x25
- - Linia nap. wydzielona AsXS_N 4x25
- - Linia kablowa
- - Stacja NN

Opis: Zaliczkowa instalacja oświetlenia drogowego	Projektant: Rafał Wręczycki
Adres: Gmina Gizatki m. Czoknochów stacja 43623	Przebieg: Inwentaryzacja opraw oświetlenia drogowego
Inwestor: Oświetlenie Liczne i Drogowe sp. z o.o. ul. Wrocławska 71A 62-800 Kalisz	Data: 2018-05-02
	Skala: 1:1000